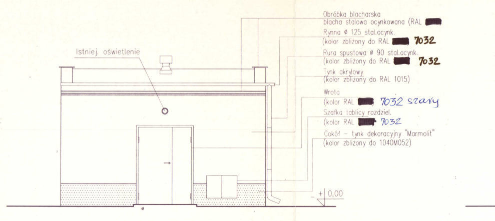
Istniej. oświetlenie
Obróbka blacharska
blacha stalowa ocynkowana (RAL [redacted])
Rynna ø 125 stal.ocynk.
(kolor zbliżony do RAL [redacted] 7032
Rura spustowa ø 90 stal.ocynk.
(kolor zbliżony do RAL [redacted] 7032
Tynk akrylowy
(kolor zbliżony do RAL 1015)
Wrota
(kolor RAL [redacted]) 7032 szary
Szafka tablicy rozdziel.
(kolor RAL [redacted] 7032
Cokół – tynk dekoracyjny "Marmolit"
(kolor zbliżony do 1040M052)
± 0,00

ELEWACJA PÓŁNOCNA 1:50

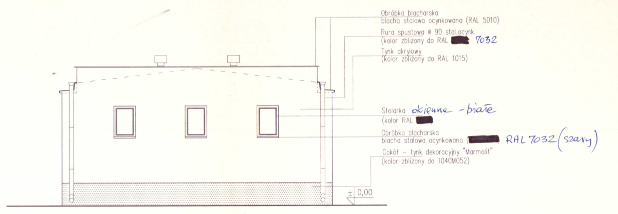
Obróbka blacharska
blacha stalowa ocynkowana (RAL 5010)
Rura spustowa ø 90 stal.ocynk.
(kolor zbliżony do RAL [redacted] 7032
Tynk akrylowy
(kolor zbliżony do RAL 1015)
Stolarka okienne - białe
(kolor RAL [redacted]
Obróbka blacharska
blacha stalowa ocynkowana ([redacted]) RAL 7032 (szary)
Cokół – tynk dekoracyjny "Marmolit"
(kolor zbliżony do 1040M052)
± 0,00

ELEWACJA ZACHODNIA 1:50

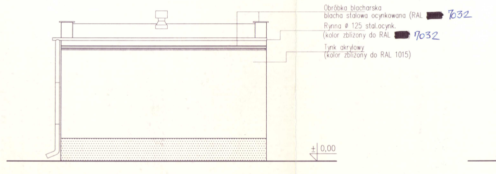
Obróbka blacharska
blacha stalowa ocynkowana (RAL [redacted] 7032
Rynna ø 125 stal.ocynk.
(kolor zbliżony do RAL [redacted]) 7032
Tynk akrylowy
(kolor zbliżony do RAL 1015)
± 0,00

ELEWACJA POŁUDNIOWA 1:50

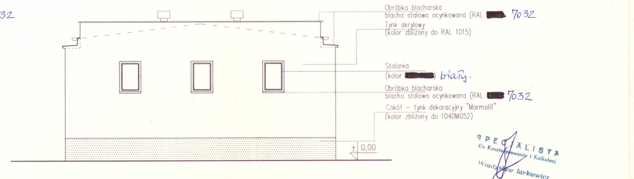
Obróbka blacharska
blacha stalowa ocynkowana (RAL [redacted] 7032
Tynk akrylowy
(kolor zbliżony do RAL 1015)
Stolarka
(kolor [redacted]) biały.
Obróbka blacharska
blacha stalowa ocynkowana (RAL [redacted] 7032
Cokół – tynk dekoracyjny "Marmolit"
(kolor zbliżony do 1040M052)
± 0,00

ELEWACJA WSCHODNIA 1:50

SPECJALISTA
d/s Kosztorysowania i Kalkulacji
Władysław Jarkiewicz

KOLORYSTYKA

1.	Dach – papa	popielaty
2.	Tynk	RAL 1015 – piaskowy
3.	Tynk (wnęki), glify	RAL 1013 – j. piaskowy
4.	Wywietrzaki, ślusarka [redacted] drzwiowa, szafki, obróbki blacharskie	RAL [redacted] – [redacted] 7032 (szary)
5.	Cokół	"Marmolit" 1040M052 – piaskowy

Uwagi:

* Pokrycie dachu – po zerwaniu istniejącego pokrycia z papy należy dokonać naprawy betonowej warstwy wyrównawczej gładzią cementową; następnie należy wykonać nowe pokrycie z 2 warstw papy termozgrzewalnej, wierzchnia warstwa z posypką – kolor popielaty.

* Przed odmalowaniem elewacji i wykonaniem cokołu należy dokonać remontu/wymiany spękanych bądź odspojonych czy zawilgoconych obszarów w tynku.

* Obróbki, rynny i rury spustowe z blachy stalowej ocynkowanej o gr. 0,6 mm powlekanej w kolorze RAL [redacted] 7032 (szary)

* Wszystkie drzwi i okna wymienić.

Dokumentacja Powykonawcza
Wykonano zgodnie z projektem

KIEROWNIK BUDOWY
Tadeusz Grzywa
Nr upr. St-668/83

mgr inż. Antoni Jastrzębski
08-110 Siedlce ul. Wrzosowa 56
Upr. bud. nr 275/Wa/73

Zmiany:				
Nr zmiany:	Przedmiot zmiany:	Zatwierdził:	Podpis:	Data:

	Imię i nazwisko:	Podpis:	Specjalność:	Nr uprawnień:	Data:
Projektanci:	mgr inż. arch. Wojciech Protas		arch.	St-681/83	05.2004r.
	tech. arch. Anna Kozak	Akozak			05.2004r.
	mgr inż. arch. Patrycja Trzepałko				05.2004r.
Sprawdzający:	mgr inż. arch. Andrzej Wojciechowski		arch.	261/59	05.2004r.
Weryfikator:					
Kier. Pracowni:	mgr inż. Wojciech Skowyrski		Nazwa i data "CAD":		
Gen. Projektant:	mgr inż. Lesław Borzym				

Inwestycja:
Modernizacja polegająca na rozbudowie i remoncie istniejącej oczyszczalni ścieków w Mińsku Mazowieckim.

Obiekt: MAGAZYN. OBIEKT NR 26.

Nazwa rysunku: ELEWACJE

	Stadium	Nr archiwalny:	Nr umowy:	Skala:	Nr rys.:
hydroprojekt®	PW	21342-HS/04	622/PW Pkt. prel.: 2.	1:50	4

Rozwiązania zawarte w niniejszym opracowaniu stanowią wyłączną własność "HYDROPROJEKTU" Sp. z o.o. i mogą być stosowane, powielane oraz udostępniane osobom trzecim jedynie na podstawie pisemnego zezwolenia Zarządu Spółki, z zastrzeżeniem wszelkich skutków prawnych.

ZA ZGODNOŚĆ Z ORYGINAŁEM
KIEROWNIK BUDOWY
Tadeusz Grzywa
Nr upr. St-668/83

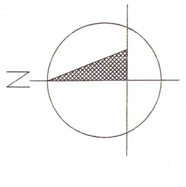

Opracowanie graficzne obiektu wykonano na podstawie pomiarów przedprojektowych. Ujęte wymiary i przyjęte rozwiązania materiałowe przedstawiono z wymiarów z natury.

Dokumentacja budowlana dotyczy ścian zewnętrznych i dachu.

mgr inż. Antoni Jastrzębski
08-110 Siedlce ul. Wrzosowa 56
Upr. bud. nr 275/Wa/73

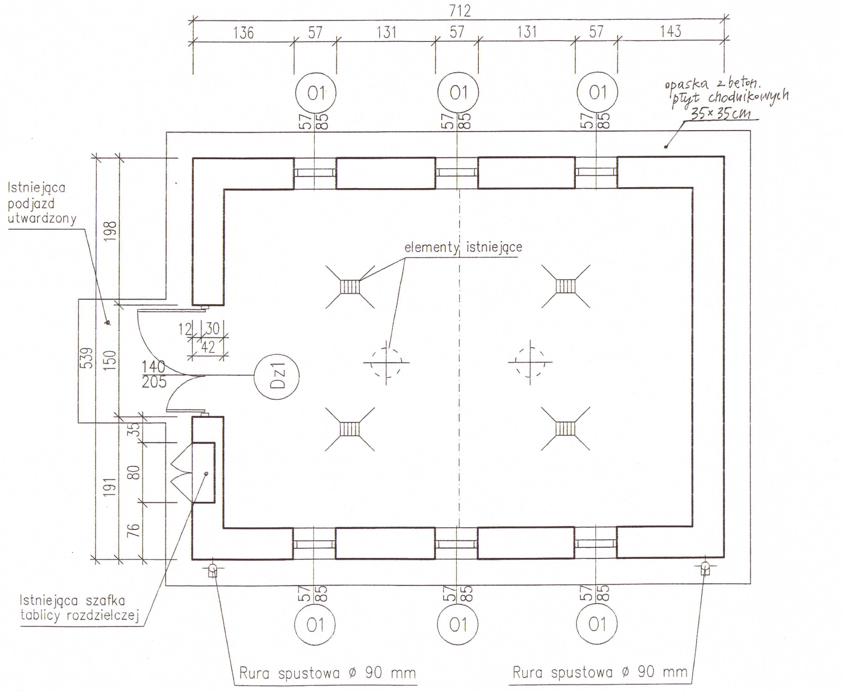

SPECJALISTA
d/s Kosztorysowania i Kalkulacji
Władysław Jarkiewicz

Dokumentacja Powykonawcza
Wykonano zgodnie z projektem

KIEROWNIK BUDOWY
Tadeusz Grzywa
Nr upr. St-668/83

UZGODNIENIA

Branża	Symbol pracowni	Imię i nazwisko projektanta:	Podpis:	Data:
Energetyka, P i A	ECOKOMP	inż. Paweł Mikulski		05.2004

Zmiany:				
Nr zmiany:	Przedmiot zmiany:	Zatwierdził:	Podpis:	Data:

	Imię i nazwisko:	Podpis:	Specjalność:	Nr uprawnień:	Data:
Projektanci:	mgr inż. arch. Wojciech Protas		arch.	St-681/83	05.2004r.
	tech. arch. Anna Kozak	Akozak			05.2004r.
	mgr inż. arch. Patrycja Trzepałko				05.2004r.
Sprawdzający:	mgr inż. arch. Andrzej Wojciechowski		arch.	261/59	05.2004r.
Weryfikator:					
Kier. Pracowni:	mgr inż. Wojciech Skowyrski		Nazwa i data "CAD":		
Gen. Projektant:	mgr inż. Lesław Borzym				

Inwestycja:
Modernizacja polegająca na rozbudowie i remoncie istniejącej oczyszczalni ścieków w Mińsku Mazowieckim.

Obiekt: MAGAZYN. OBIEKT NR 26.

Nazwa rysunku: RZUT PRZYZIEMIA

	Stadium	Nr archiwalny:	Nr umowy:	Skala:	Nr rys.:
hydroprojekt®	PW	21342-HS/04	622/PW Pkt. prel.: 2.	1:50	2

Rozwiązania zawarte w niniejszym opracowaniu stanowią wyłączną własność "HYDROPROJEKTU" Sp. z o.o. i mogą być stosowane, powielane oraz udostępniane osobom trzecim jedynie na podstawie pisemnego zezwolenia Zarządu Spółki, z zastrzeżeniem wszelkich skutków prawnych.