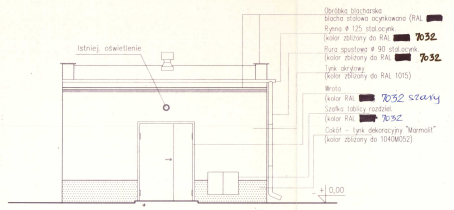

ELEWACJA PÓŁNOCNA 1:50

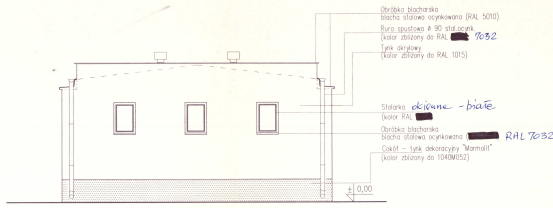

ELEWACJA ZACHODNIA 1:50

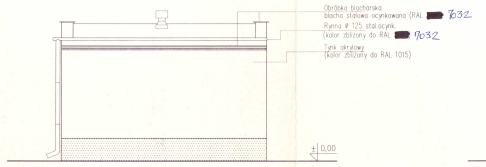

ELEWACJA POŁUDNIOWA 1:50

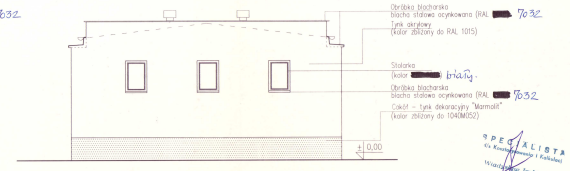

ELEWACJA WSCHODNIA 1:50

SPECJALISTA
Mgr Konstanty Jankiewicz
Uprawnienia Budowlane i Kalkulacji

KOLORYSTYKA

1. Dach – papa papiasty
2. Tynk RAL 1015 – płaskowy
3. Tynk (wnęki, gliny RAL 1013 – j. płaskowy
4. Wywietrzaki, Rynnpaski [redacted] drzwiowej, szatki, obróbki blacharskie RAL [redacted] – [redacted] 7032 (szary)
5. Cokół "Marmolit" 1040M052 – płaskowy

Uwagi:

* Pokrycie dachu – po zerwaniu istniejącego pokrycia z papy należy dokonać naprawy betonowej warstwy wyrównawczej gładzią cementową, następnie należy wykonać nowe pokrycie z 2 warstw papy termozgrzewalnej, wierzchnia warstwa z posypką – kolor papiasty.
* Przed odmalowaniem elewacji i wykonaniem cokołu należy dokonać remontu/wymiany spękanych bądź odspojonych czy zawilgoconych obszarów w tynku.
* Obróbki, rynny i rury spustowe z blachy stalowej ocynkowanej o gr. 0,6 mm powlekanej w kolorze RAL [redacted] 7032 (szary)
* Wszystkie drzwi i okna wymienić.

Dokumentacja powykonawcza
Wykonano zgodnie z projektem
KIEROWNIK BUDOWY
Tadeusz Grzywa
Nr upr. SI-668/83

mgr inż. Antoni Jastrzębski
08-110 Siedlce ul. Wrzosowa 56
Upr. bud. nr 275/NA/73

Zmiany:					
Nr zmiany:	Przedmiot zmiany:		Zatwierdził:	Podpis:	Data:

	Imię i nazwisko:	Podpis:	Specjalność:	Nr uprawnień:	Data:
Projektanci:	mgr inż. arch. Wojciech Protas		arch.	St-681/83	05.2004r.
	tech. arch. Anna Kozak				05.2004r.
	mgr inż. arch. Patrycja Trzepałka				05.2004r.
Sprawdzający:	mgr inż. arch. Andrzej Wojciechowski		arch.	261/59	05.2004r.
Weryfikator:					
Kier. Pracowni:	mgr inż. Wojciech Skowyrski		Nazwa i data "CAD":		
Gen. Projektant:	mgr inż. Lesław Borzym				

Inwestycja:
Modernizacja polegająca na rozbudowie i remoncie istniejącej oczyszczalni ścieków w Mińsku Mazowieckim.

Obiekt:	Nazwa rysunku:
MAGAZYN. OBIEKT NR 26.	ELEWACJE

hydroprojekt	Stadium	Nr archiwalny:	Nr umowy:	Skala:	Nr rys.:
	PW	21342-HS/04	622/PW Pkt. prel.: 2.	1:50	4

Rozwiązania zawarte w niniejszym opracowaniu stanowią wyłączną własność "HYDROPROJEKTU" Sp. z o.o. i mogą być stosowane, powielane oraz udostępniane osobom trzecim jedynie na podstawie pisemnego zezwolenia Zarządu Spółki, z zastrzeżeniem wszelkich skutków prawnych.

ZA ZGODNOŚĆ Z ORYGINAŁEM
KIEROWNIK BUDOWY
Tadeusz Grzywa
Nr upr. SI-668/83

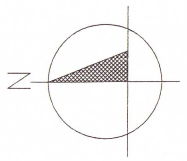

Opracowanie graficzne obiektu wykonano na podstawie pomiarów przedprojektowych. Ujęte wymiary i przyjęte rozwiązania materiałowe przedstawiono z wymiarów z natury.

Dokumentacja budowlana dotyczy ścian zewnętrznych i dachu.

mgr inż. Antoni Jastrzębski
08-110 Siedlce ul. Wrzosowa 56
Upr. bud. nr 275/NA/73

SPECJALISTA
Mgr Konstanty Jankiewicz
Uprawnienia Budowlane i Kalkulacji

Dokumentacja powykonawcza
Wykonano zgodnie z projektem
KIEROWNIK BUDOWY
Tadeusz Grzywa
Nr upr. SI-668/83

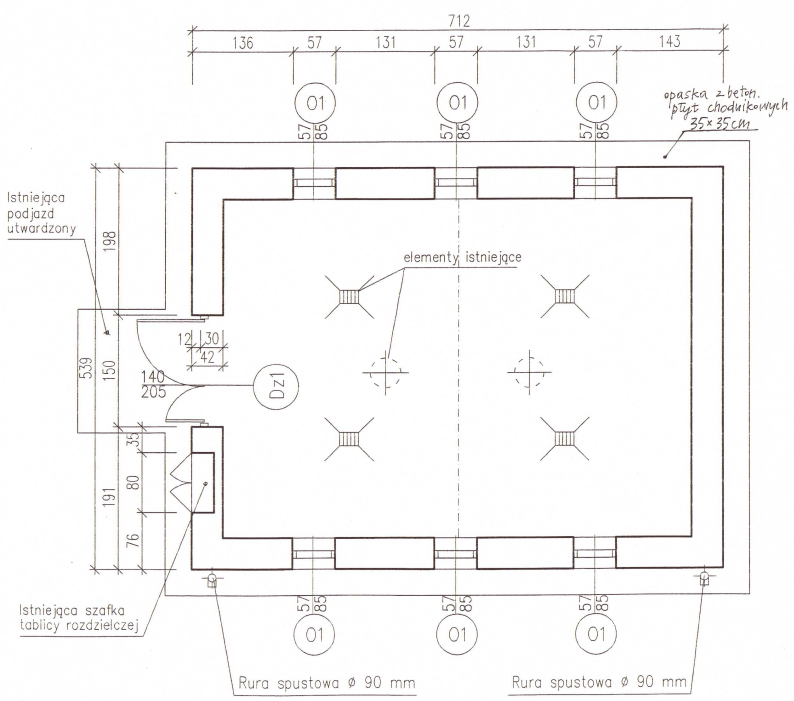

UZGODNIENIA

Branża	Symbol pracowni	Imię i nazwisko projektanta:	Podpis:	Data:
Energetyka, P i A	ECOKOMP	inż. Paweł Mikulski		05.2004

Zmiany:					
Nr zmiany:	Przedmiot zmiany:		Zatwierdził:	Podpis:	Data:

	Imię i nazwisko:	Podpis:	Specjalność:	Nr uprawnień:	Data:
Projektanci:	mgr inż. arch. Wojciech Protas		arch.	St-681/83	05.2004r.
	tech. arch. Anna Kozak				05.2004r.
	mgr inż. arch. Patrycja Trzepałka				05.2004r.
Sprawdzający:	mgr inż. arch. Andrzej Wojciechowski		arch.	261/59	05.2004r.
Weryfikator:					
Kier. Pracowni:	mgr inż. Wojciech Skowyrski		Nazwa i data "CAD":		
Gen. Projektant:	mgr inż. Lesław Borzym				

Inwestycja:
Modernizacja polegająca na rozbudowie i remoncie istniejącej oczyszczalni ścieków w Mińsku Mazowieckim.

Obiekt:	Nazwa rysunku:
MAGAZYN. OBIEKT NR 26.	RZUT PRZYZIEMIA

hydroprojekt	Stadium	Nr archiwalny:	Nr umowy:	Skala:	Nr rys.:
	PW	21342-HS/04	622/PW Pkt. prel.: 2.	1:50	2

Rozwiązania zawarte w niniejszym opracowaniu stanowią wyłączną własność "HYDROPROJEKTU" Sp. z o.o. i mogą być stosowane, powielane oraz udostępniane osobom trzecim jedynie na podstawie pisemnego zezwolenia Zarządu Spółki, z zastrzeżeniem wszelkich skutków prawnych.